

Наименование объекта благоустройства:

Адрес объекта: Перовская ул., д.22, кор.2

Исполнитель: Стражков А.А.

Инж. по учету земель: Гальянов В.В.

Дата составления: 12 июля 2008

ИНВЕНТАРИЗАЦИОННЫЙ ПЛАН
Исполнительная съемка М 1:500

(на момент ввода объекта благоустройства в эксплуатацию или составления паспорта)




Начальник ТБТИ
Согласовано:
Балансодержатель (землепользователь) объекта
Сверчкова
Любовь Анатольевна
Начальник
Восточного № 2 ТБТИ
Васильева И.Н.



Экспликация
объекта благоустройства (кв.м).

1. ОБЩАЯ ПЛОЩАДЬ БЛАГОУСТРАИВАЕМОЙ ТЕРРИТОРИИ в том числе:	8518
2. ПЛОЩАДЬ ЗАСТРОЙКИ:	1367
3. ПЛОЩАДЬ ПРОЕЗДОВ:	1872
4. ПЛОЩАДЬ ТРОТУАРОВ:	379
5. ПЛОЩАДЬ ДОРОЖЕК:	254
6. ПЛОЩАДЬ ОТМОСТОК:	290
7. ПЛОЩАДЬ ОЗЕЛЕНЕННЫХ УЧАСТКОВ: в том числе, цветников:	2821
8. ПЛОЩАДЬ ВОДНЫХ ПОВЕРХНОСТЕЙ:	
9. ПЛОЩАДЬ ПЛОСКОСТНЫХ СООРУЖЕНИЙ (общая): в том числе:	1535
) детские площадки	76
) площадки тихого отдыха	
) спортивные площадки	
) гостевые автопарковки	1459
) площадки временного размещения гаражей и металлических тентов	
) хозяйственные площадки	
) площадки для выгула домашних животных	
) площадки для мусоросборников	
1. ГРУНТОВЫЕ ПОКРЫТИЯ	
1. ПРОЧИЕ ТЕРРИТОРИИ	

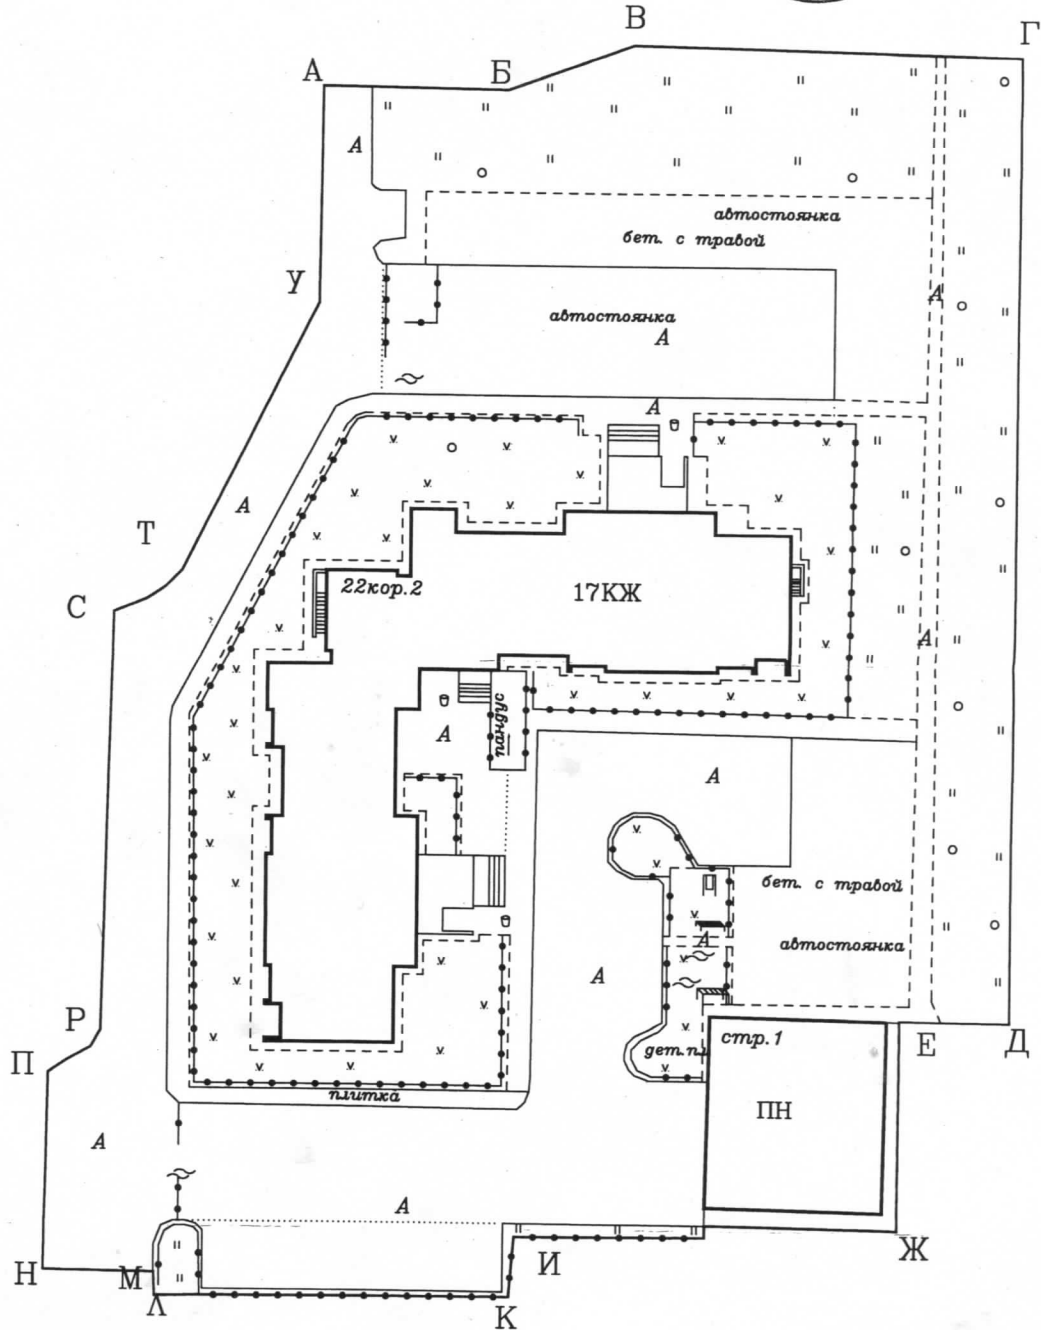

Граница объекта благоустройства А-Б-В-Г-Д-Е-Ж-И-К-Л-М-Н-П-Р-С-Т-У-А

ПАСПОРТ № ВАО(11)-ДТ/0453